


SCUOLA PRIMARIA (ELEMENTARE) piano terra

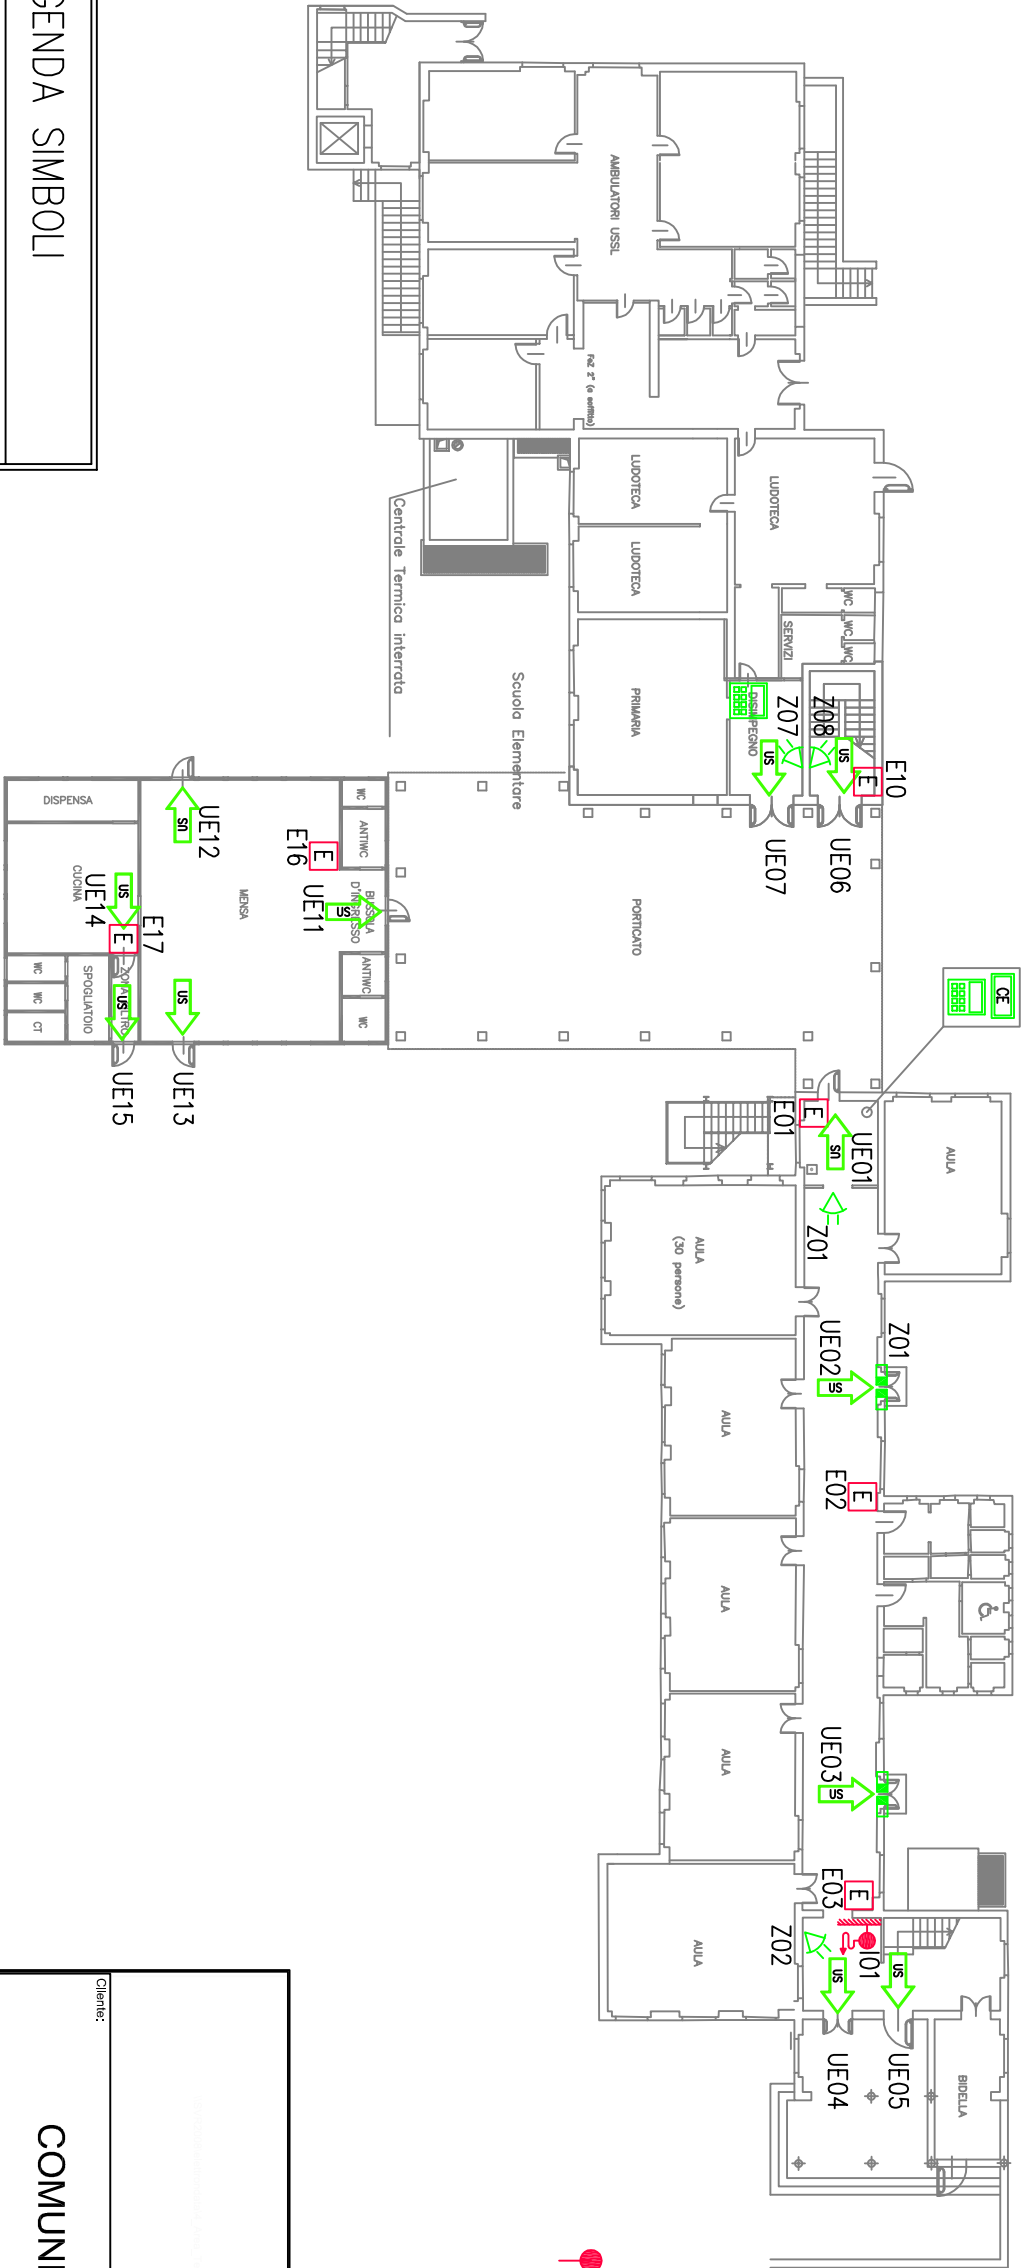

LEGENDA SIMBOLI	
	Idrante a muro con tubazione flessibile e lancia
	Attacco motopompa VVF
	Estintore
	Uscita di sicurezza
	Centrale antintrusione
	Tastiera di gestione
	Contatto magnetico
	Rivelatore volumetrico da interno

Cliente:									
COMUNE DI MONTIRONE									
Oggetto:									
Scuola Primaria Via Scuole 5 25010 Montirone									
Descrizione:									
DISPOSIZIONE APPARECCHIATURE IMPIANTO RIVELAZIONE INCENDI									
Disegnato:									
Emesso il: 24/10/2016									
Progettista:									
Rit. Commissat:									
-									
N°. Implantat:									
-									
TAVOLA:									
01									
Scale: 1:200									
Fila:									
Piantinella_Scuola primaria Montirone as built.dwg									
PRIMA EMISSIONE - PLANIMETRIA STATO DI FATTO									
REV.01									
REV.02									
REV.03									